

ZT/3766/2020/11352

Gliwice, dn. 12.01.2021r.

WATER SERVICE**ul. Zgrzebnioka 8/33****43-100 Tychy**

Dot.: uzgodnienia od względem kolizji z istniejącą siecią i przewodami wod. – kan. inwestycji pn.: „Wykonanie dokumentacji projektowej przebudowy odwodnienia ul. Metalowców w Gliwicach – cz. V”
(Inwestor: Urząd Miasta Gliwice, Wydział Gospodarowania Wodami)

Nawiązując do Państwa pisma z dnia 25.11.2020r., uzupełnienia z dnia 28.12.2020r. oraz przeprowadzonego sprawdzenia w terenie w załączeniu zwracamy mapę i informujemy, że w omawianym rejonie PWiK Sp. z o.o. w Gliwicach eksploatuje sieć wod. – kan. w ul. Metalowców oraz odcinek przyłącza wodociągowego żeliwnego $\Phi 100$ mm do studzienki zlokalizowanej w rejonie dz. nr 337. Przewody wodociągowe zlokalizowane za ww. studzienką stanowią własność Walcowni Metali Nieżelaznych „ŁABĘDY” S.A., ul. Metalowców 6, 44-109 Gliwice. Wobec powyższego informujemy, że w części dotyczącej uzgodnienia przedmiotowej inwestycji w ww. rejonie należy zwrócić się do firmy jw.

Jednocześnie informujemy, że projektowaną inwestycję pod względem kolizji z istniejącą siecią wod. – kan. będącą na stanie majątkowym tut. przedsiębiorstwa uzgadniamy na następujących warunkach:

1. w razie konieczności zabezpieczenia sieci wod. – kan. w rejonie skrzyżowań z projektowaną siecią kanalizacji deszczowej koszty z tym związane ponosi Inwestor.
2. W przypadku wykonania przewiertu, należy sprawdzić położenie sieci wod. – kan. za pomocą przekopów kontrolnych.
3. W przypadku uszkodzenia sieci wod. – kan. przy prowadzeniu prac ziemnych, Inwestor (Wykonawca robót) będzie ponosić koszty związane z usunięciem awarii.
4. W miejscu skrzyżowania z siecią wod. – kan. wszelkie prace należy prowadzić pod naszym nadzorem branżowym a roboty ziemne wykonywać sposobem ręcznym. Przed rozpoczęciem robót złożyć z min. dwutygodniowym wyprzedzeniem w PWiK Sp. z o.o. w Gliwicach, ul. Rybnicka 47 zlecenie na pełnienie tego nadzoru z podaniem warunków płatności. W sprawie ustalenia terminu jego pełnienia kontaktować się z Działem Eksploatacji Sieci Wodociągowej Dominik Kogut tel. 605 034 408 lub Krzysztof Wiszniowski tel. 609 861 460 oraz Działem Eksploatacji Sieci Kanalizacyjnej Tomasz Jasiński tel. 697 698 359 lub Grzegorz Bańczerowski tel. 601 781 748.

Przedsiębiorstwo Wodociągów i Kanalizacji Sp.z o.o.

Konto: Bank Handlowy w Warszawie S.A.
30103015080000000804347003
NIP 631-010-26-08
Sąd Rejonowy w Gliwicach Wydział X
KRS 0000027652
Kapitał zakładowy 207 195 000,00 zł

Biuro Obsługi Klienta: tel.: +48 32 338 71 71
tel.: +48 32 232 17 06
fax.: +48 32 232 31 35
bok@pwik.gliwice.pl
Sekretariat: tel.: +48 32 428 44 65

ul. Rybnicka 47
44-100 Gliwice

pwik@pwik.gliwice.pl
www.pwik.gliwice.pl

5. W załączeniu przekazujemy profil podłużny z widocznym zagłębieniem przewodu wodociągowego $\Phi 100$ mm zlokalizowanego w rejonie ul. Metalowców oraz geodezyjny szkic powykonawczy z widocznym zagłębieniem przyłącza wodociągowego PE $\Phi 40$ mm do budynku przy ul. Metalowców 7.
6. W części dotyczącej istniejącej sieci kanalizacji deszczowej należy zwrócić się do Wydziału Gospodarowania Wodami Urzędu Miejskiego w Gliwicach, ul. Zwycięstwa 21, który jest administratorem sieci kanalizacji deszczowej na terenie miasta.

Uzgodnienie ww. inwestycji ważne jest na okres dwóch lat licząc od daty nin. pisma.

Z poważaniem,

KIEROWNIK
DZIAŁU TECHNICZNEGO

Barbara Małyszewicz-Wróbel

Sprawę prowadzi: Emilia Wojtaszek, tel. (32) 338 71 68

Załączniki:

1. Mapa
2. Geodezyjny szkic powykonawczy 1 egz.
3. Profil podłużny 1 egz.

Kopia:

1. ZT E.W. aa. + mapa + szkic + profil


Przedsiębiorstwo Wodociągów i Kanalizacji Sp.z o.o.

Konto: Bank Handlowy w Warszawie S.A.
30103015080000000804347003
NIP 631-010-26-08
Sąd Rejonowy w Gliwicach Wydział X
KRS 0000027652
Kapitał zakładowy 207 195 000,00 zł

Biuro Obsługi Klienta: tel.: +48 32 338 71 71
tel.: +48 32 232 17 06
fax.: +48 32 232 31 35
bok@pwik.gliwice.pl
Sekretariat: tel.: +48 32 428 44 65

ul. Rybnicka 47
44-100 Gliwice

pwik@pwik.gliwice.pl
www.pwik.gliwice.pl

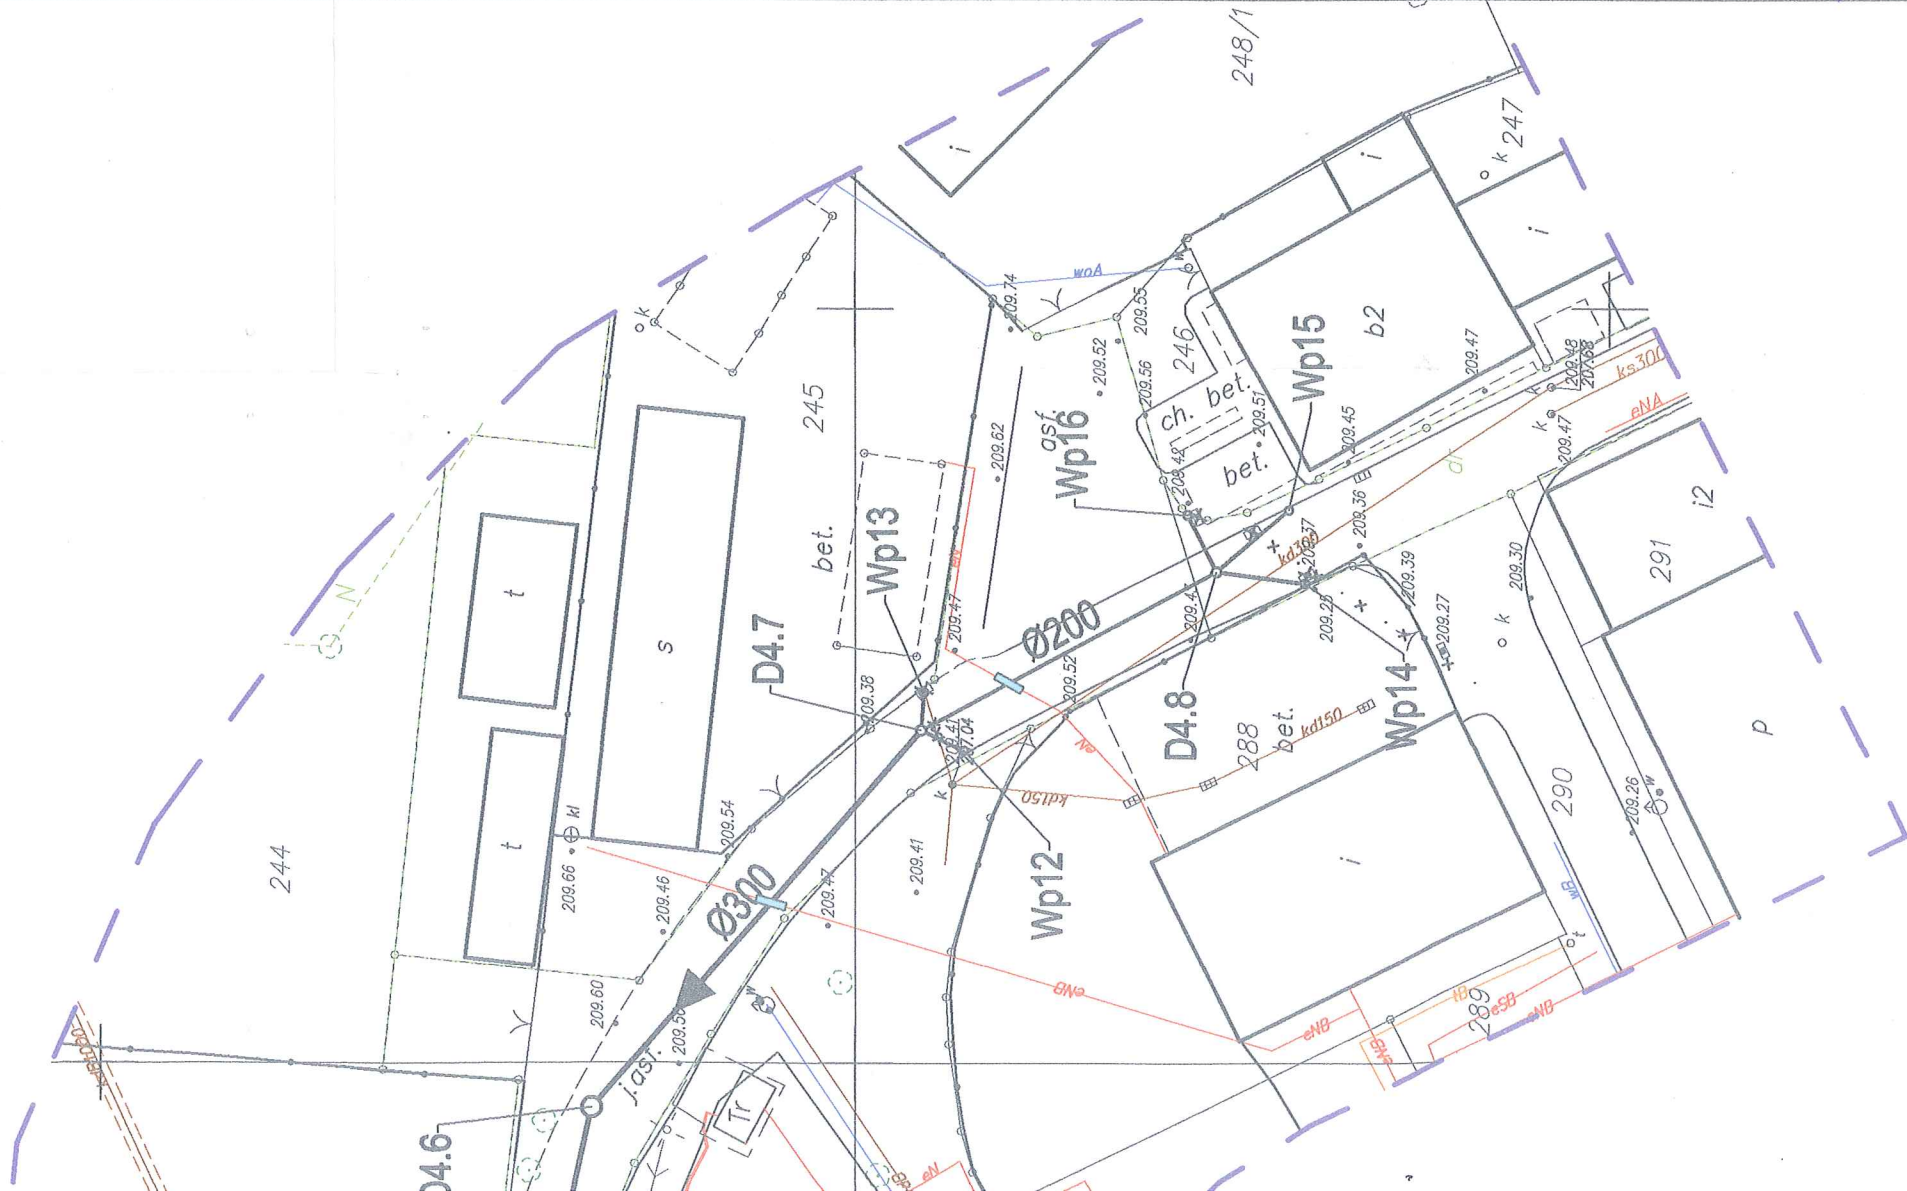

22.01.2020/11352
z dn. 12.01.2020.
PRZEDSIĘBIORSTWO
Wodociągów i Kanalizacji
Spółka z o.o.
Dział Techniczny, Inwestycji i Remontów
44-100 Gliwice, ul. Rybnicka 47
tel. 32 338 71 40
Wojciech



LEGENDA

Ø1000

projektowane kanały sieci kanalizacji deszczowej
metoda wykopowa

D1

Projektowane studnie rewizyjne kanalizacji
deszczowej wraz z proj. siecią kanalizacji deszczowej

K istn.

istniejące studnie rewizyjne kanalizacji deszczowej
wraz z proj. siecią kanalizacji deszczowej

Ø

Likwidowane wpusty uliczne kanalizacji deszczowej

×

istniejąca sieć kanalizacji deszczowej przeznaczona
do wyłączenia z użytkowania

—

proj. rury ochronne dwudzielne PE
kolor czerwony Ø160mm / kolor niebieski Ø110mm

WATER SERVICE

Mariusz Wiewiórski

43-100 Tychy
ul. Zarybnicka 8/33
NIP 222-076-30-95
tel. 511-669-968

NAZWA OBIEKTU
BUDOWLANEGO
BUDOWA SIECI KANALIZACJI DESZCZOWEJ

ADRES OBIEKTU
SŁOWIŃSKIEGO
Gliwice, ul. Metalowców

INWESTOR
Miasto Gliwice, ul. Zwycięstwa 21, 44-100 Gliwice

Faza
PROJEKT KONCEPCYJNY

PROJEKTANT
mgr inż. Mariusz Wiewiórski
upr. nr SL/5756/PIROS/14

SPRAWDZAJĄCY
mgr inż. Jacek Szarek
upr. nr SL/5747/JPDS/10

NAZWA RYS.
PLAN SYTUACYJNY

DATA
11.2020

SKALA
1:500

RYS. NR
02

